



1. OBERGESCHOSS

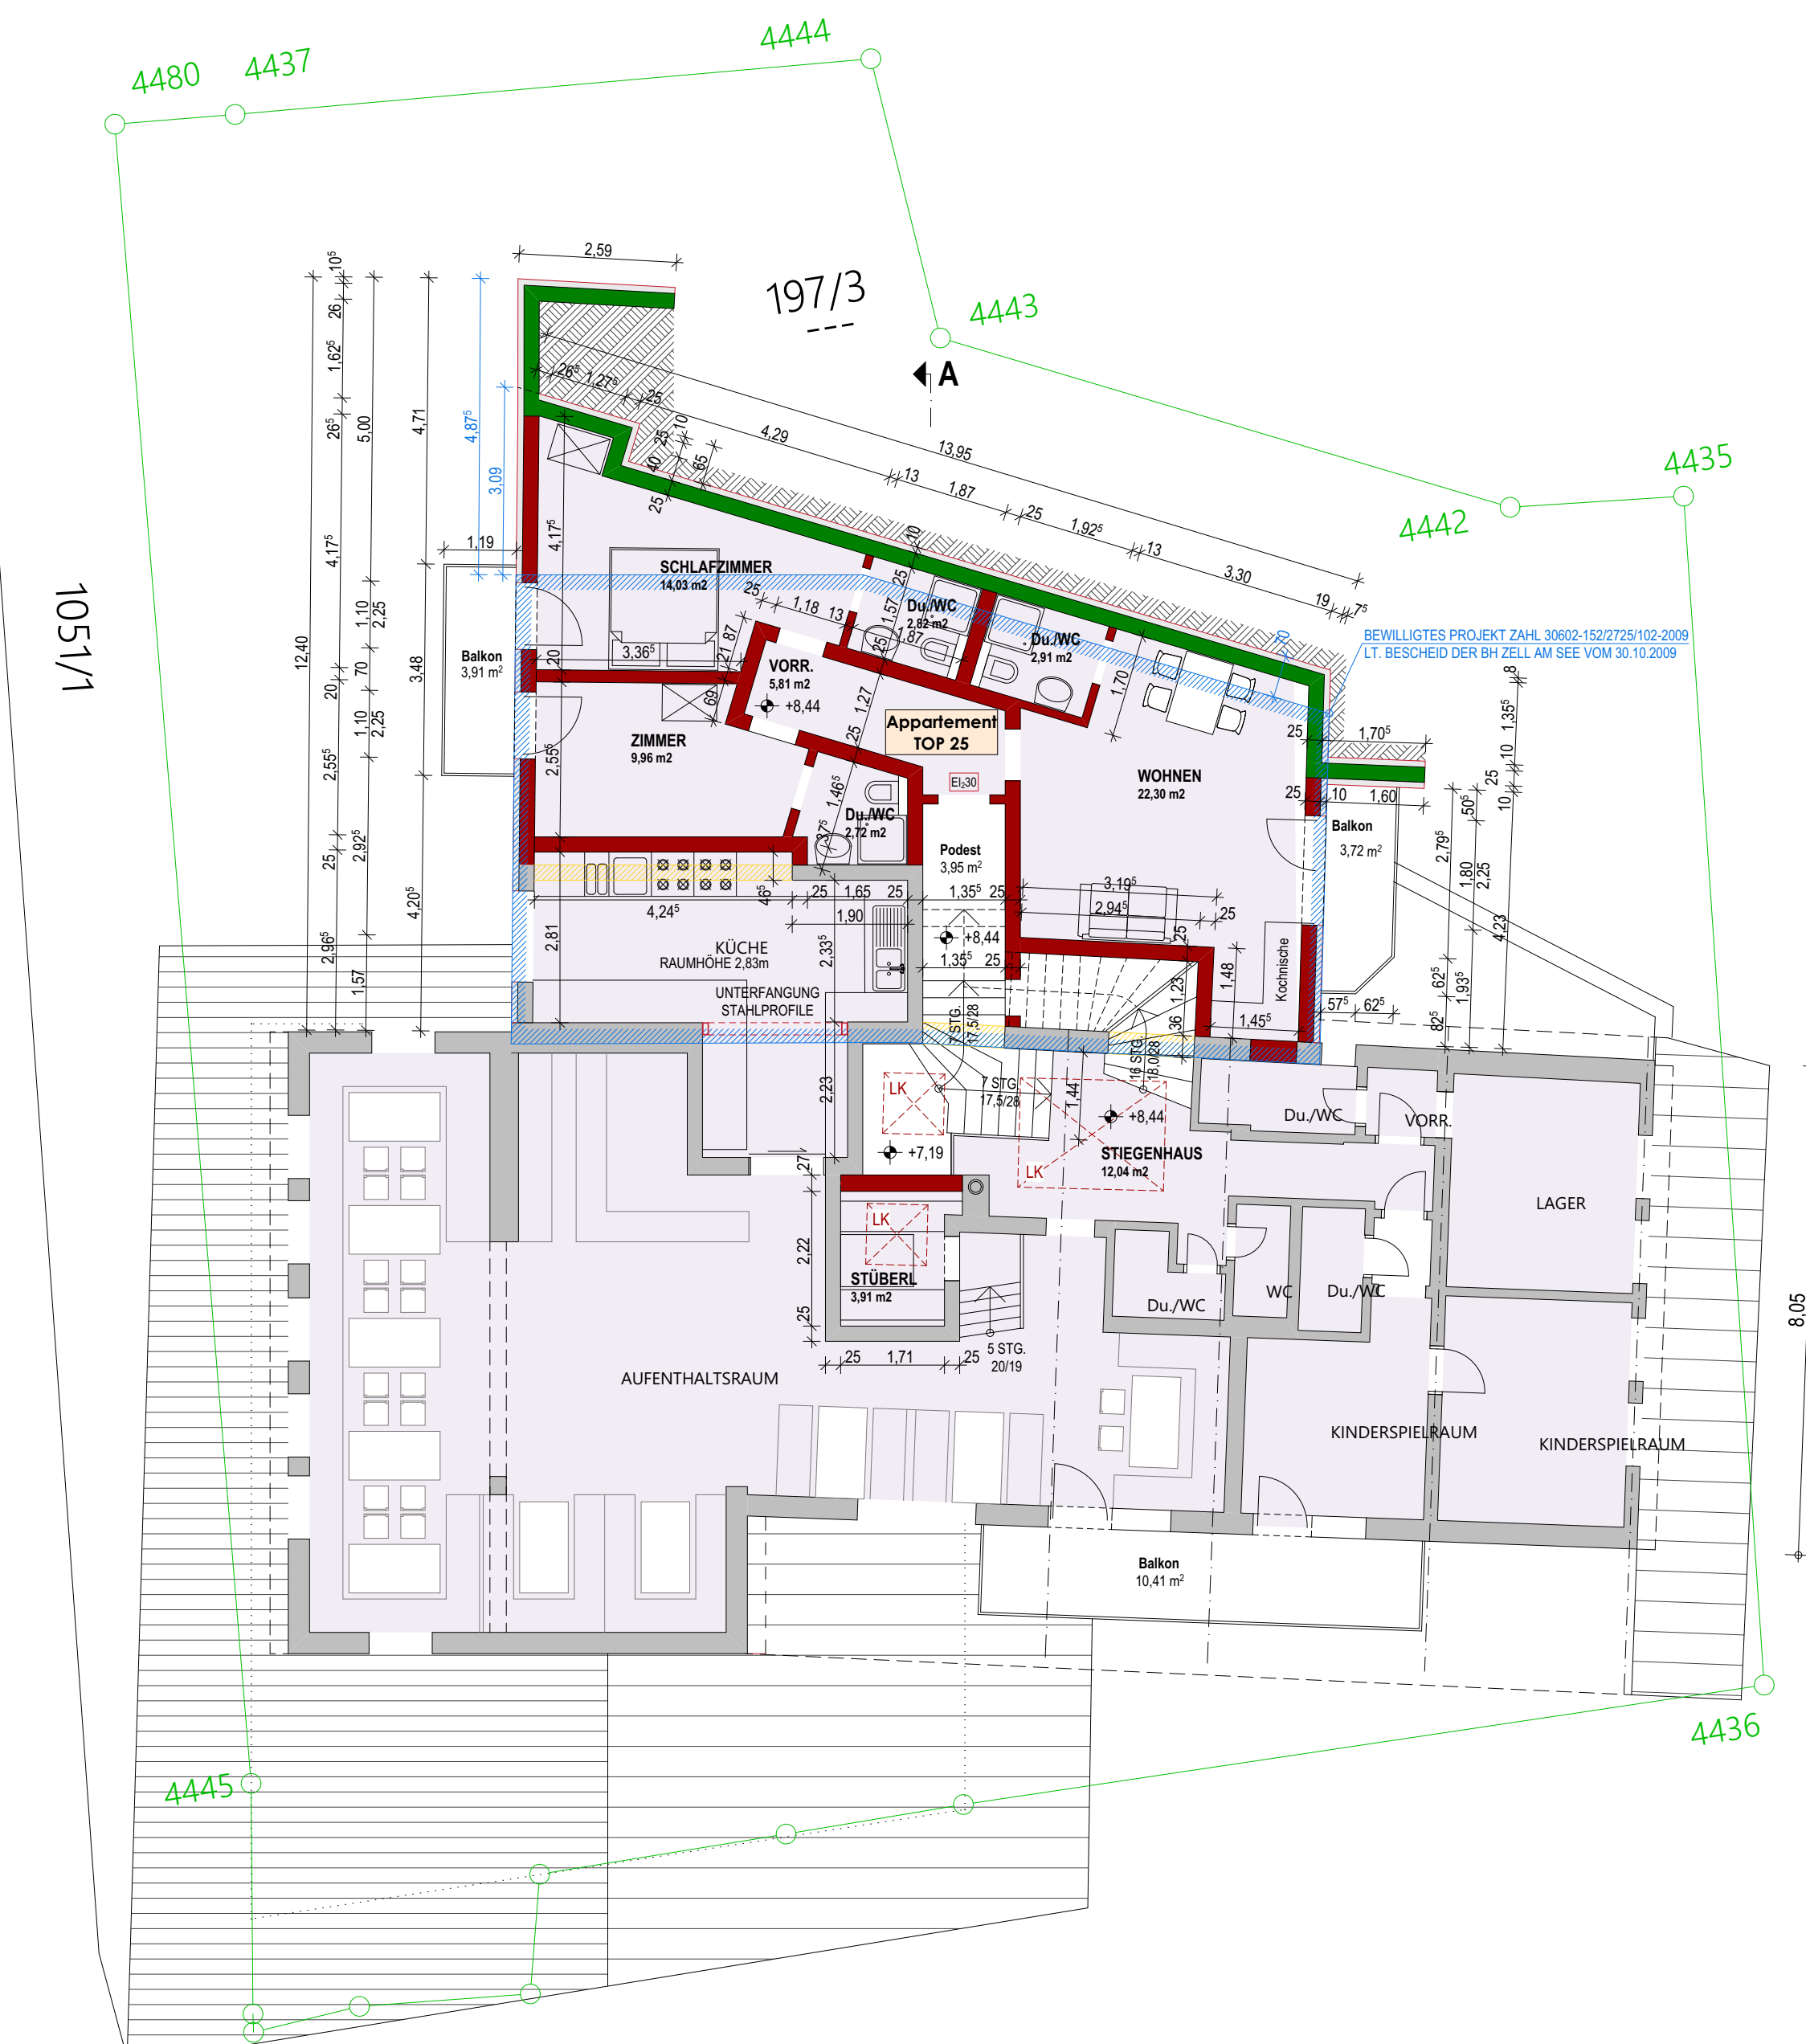

3. OBERGESCHOSS

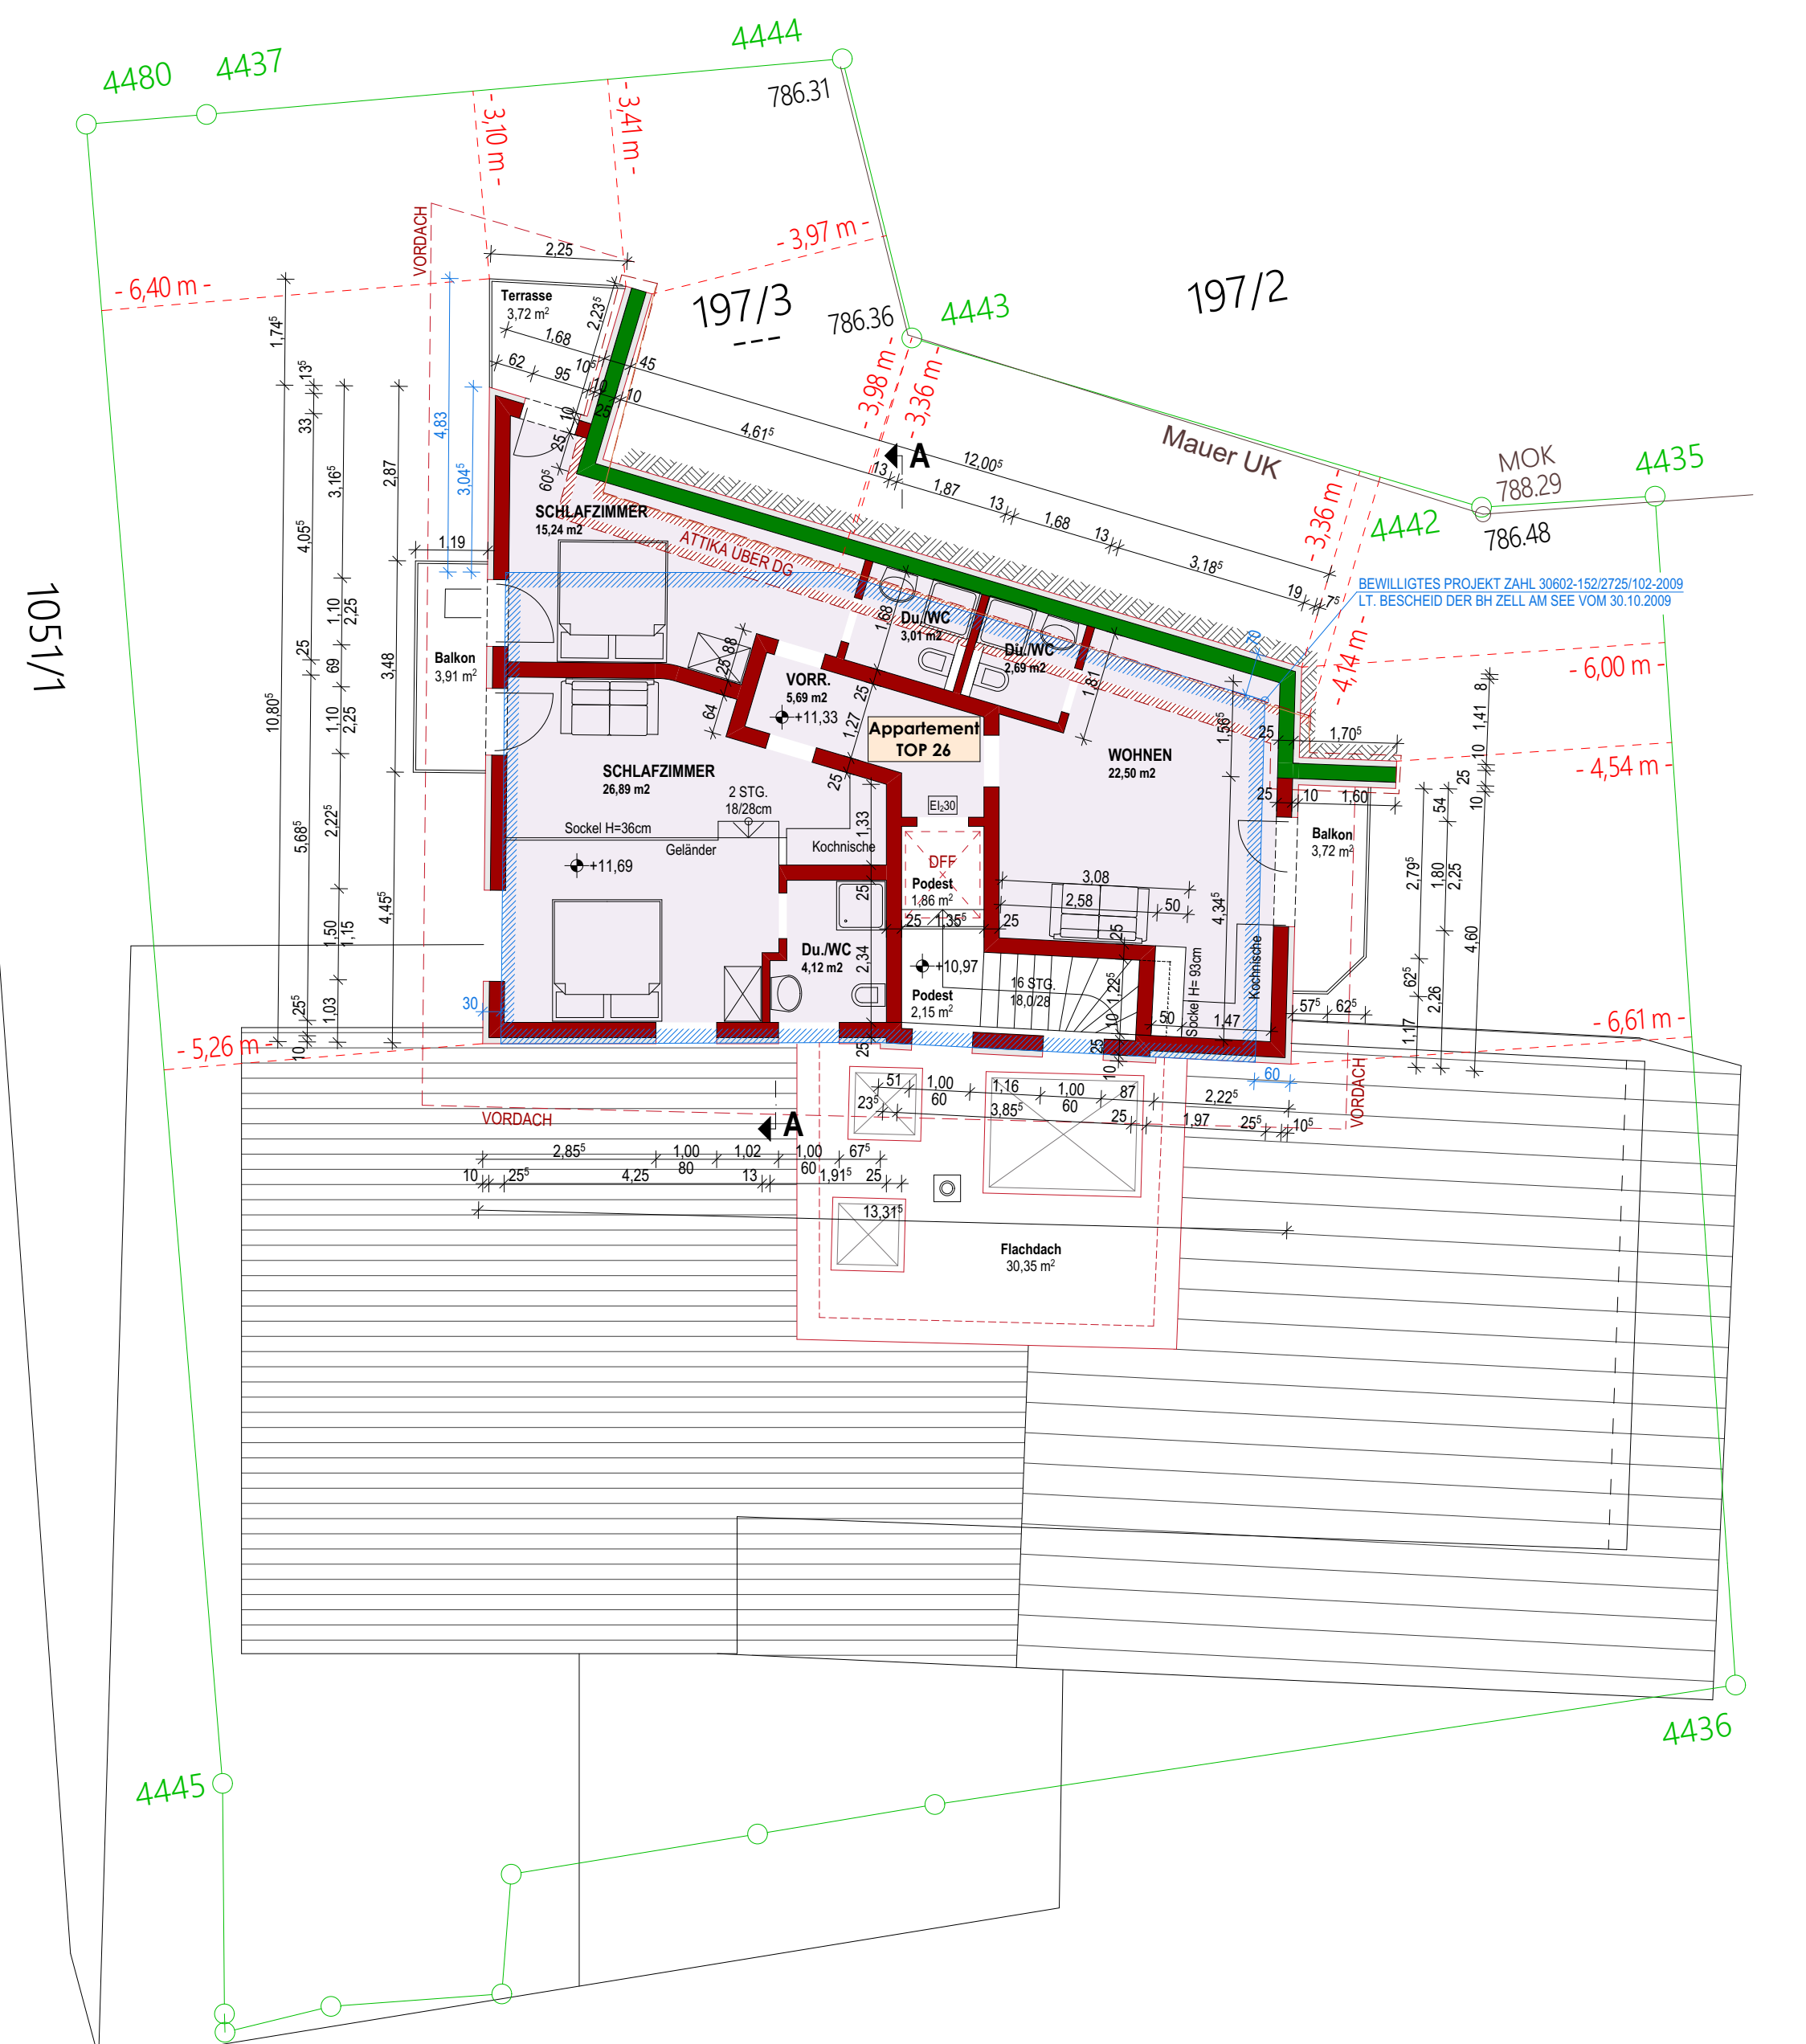


DACHGESCHOSS



ERDGESCHOSS




2. OBERGESCHOSS

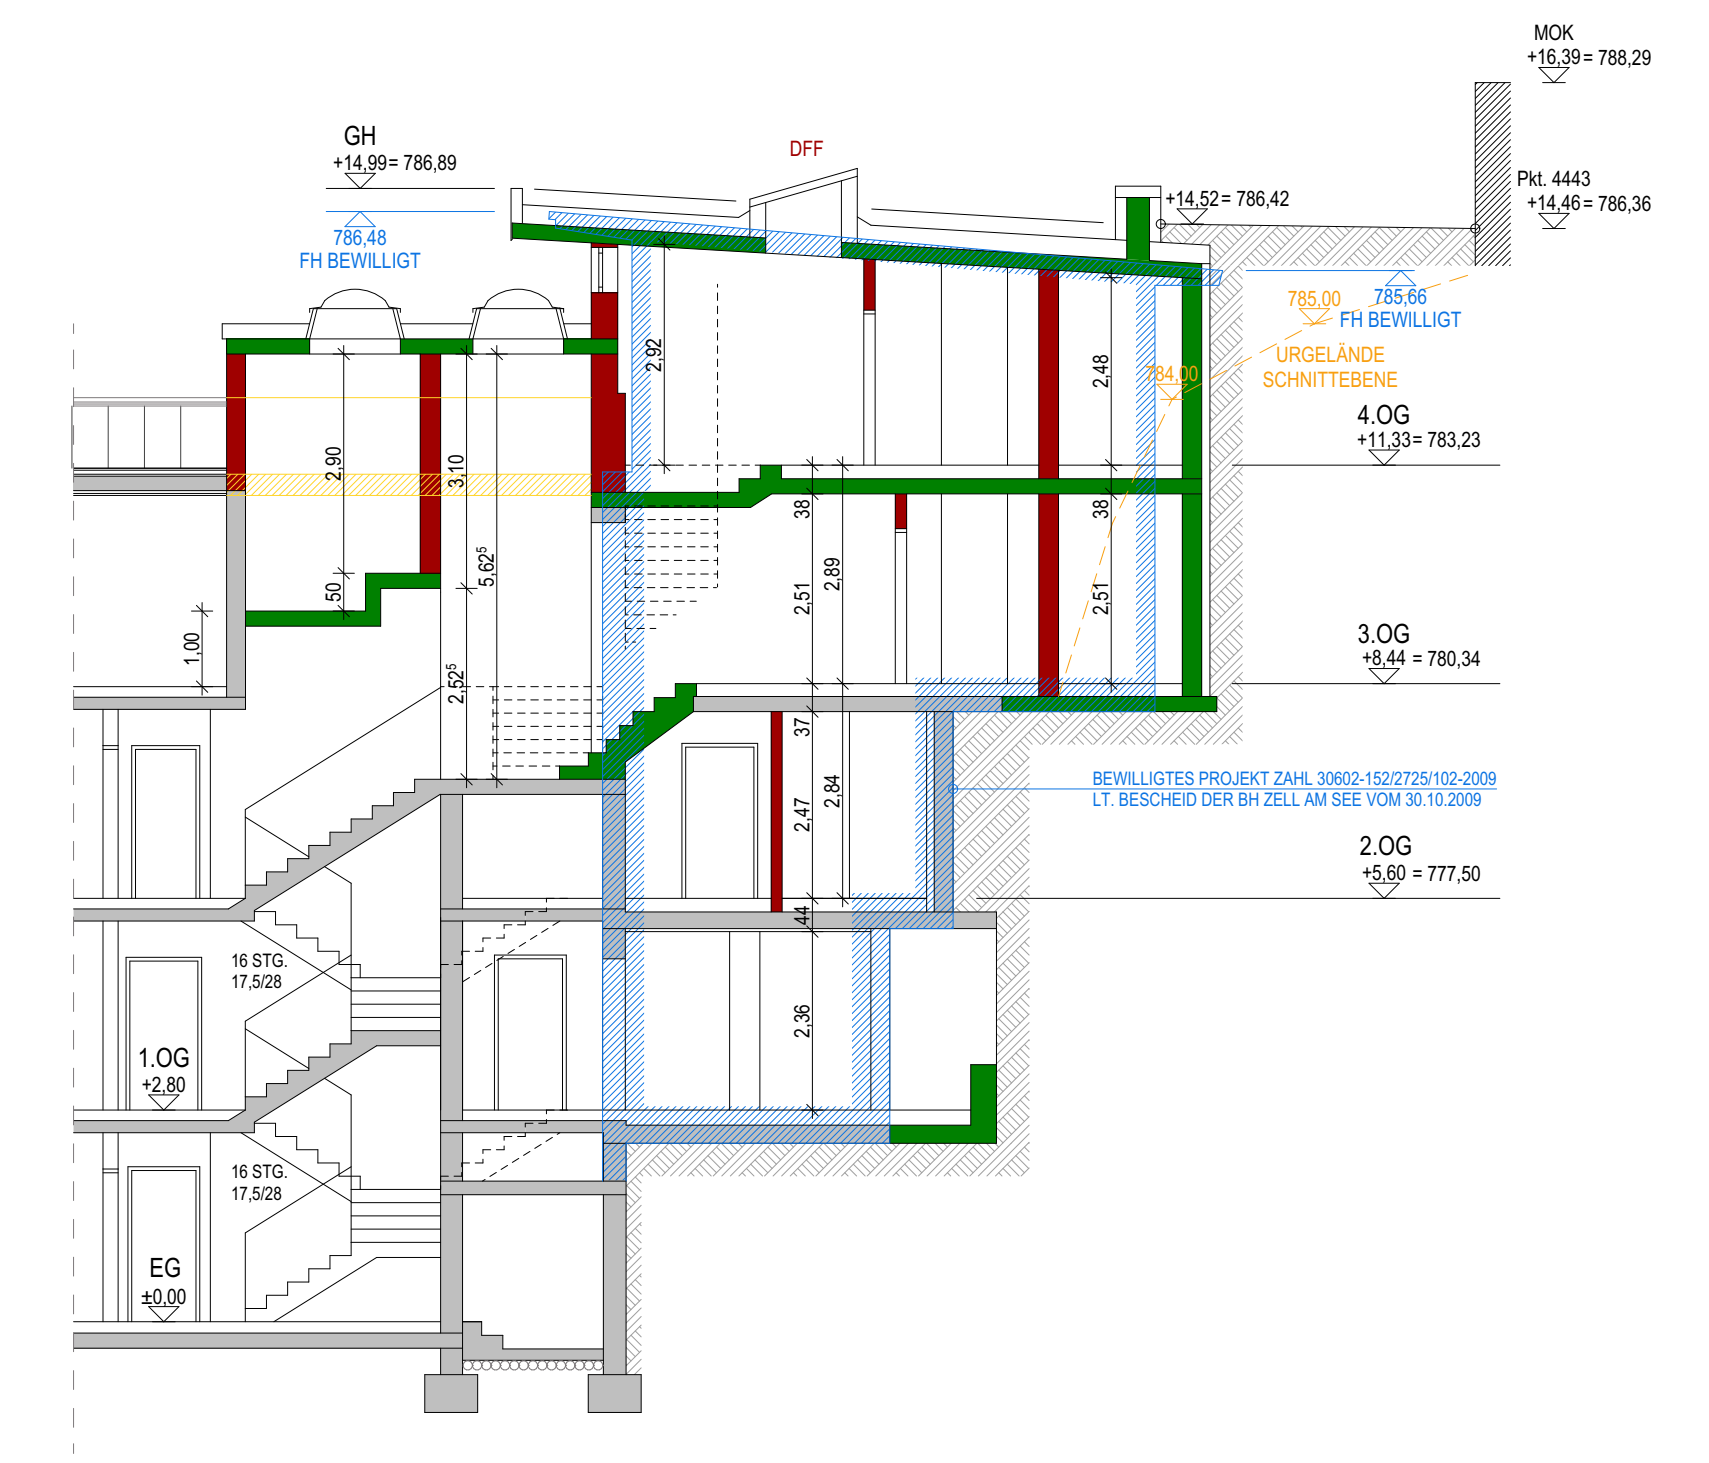


SCHNITT A-A


STUPE	<b>BESTANDSPLAN</b>	MASSSTAB	1:100
PLANTITEL	GRUNDRISS / SCHNITT	GEZEICHNET	
		PLANGROSSE	
		AD	
		DATUM	12.03.2015

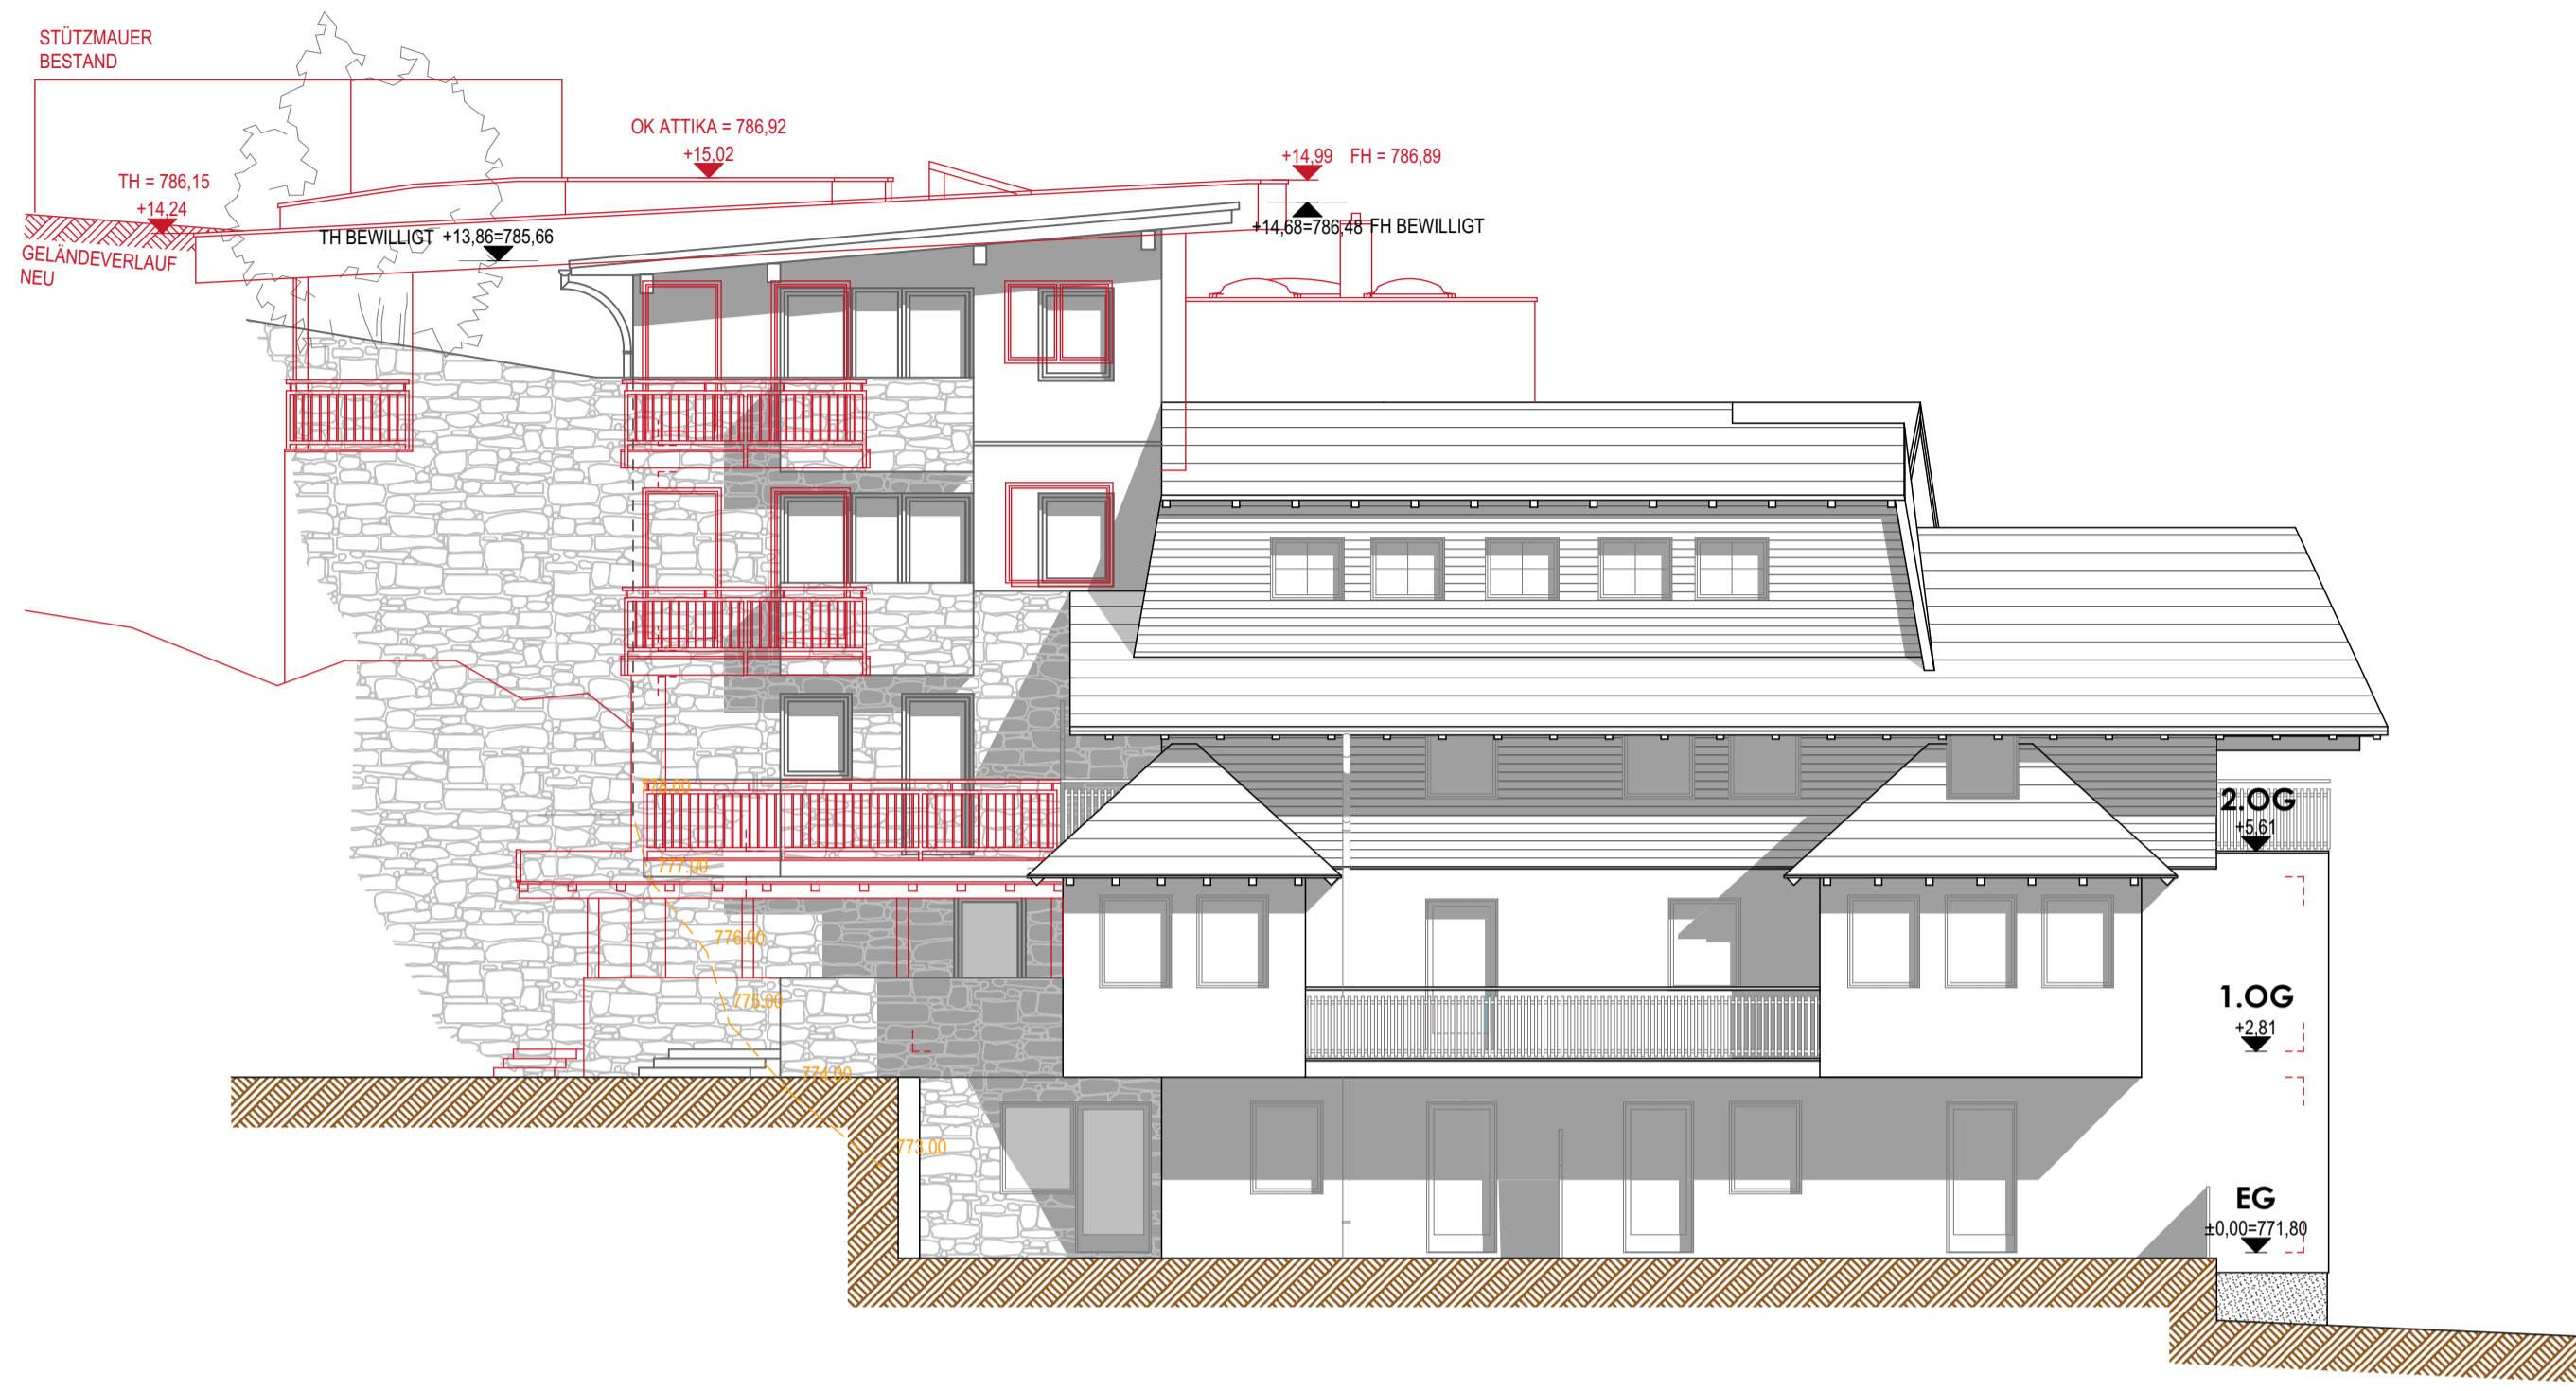


WESTANSICHT

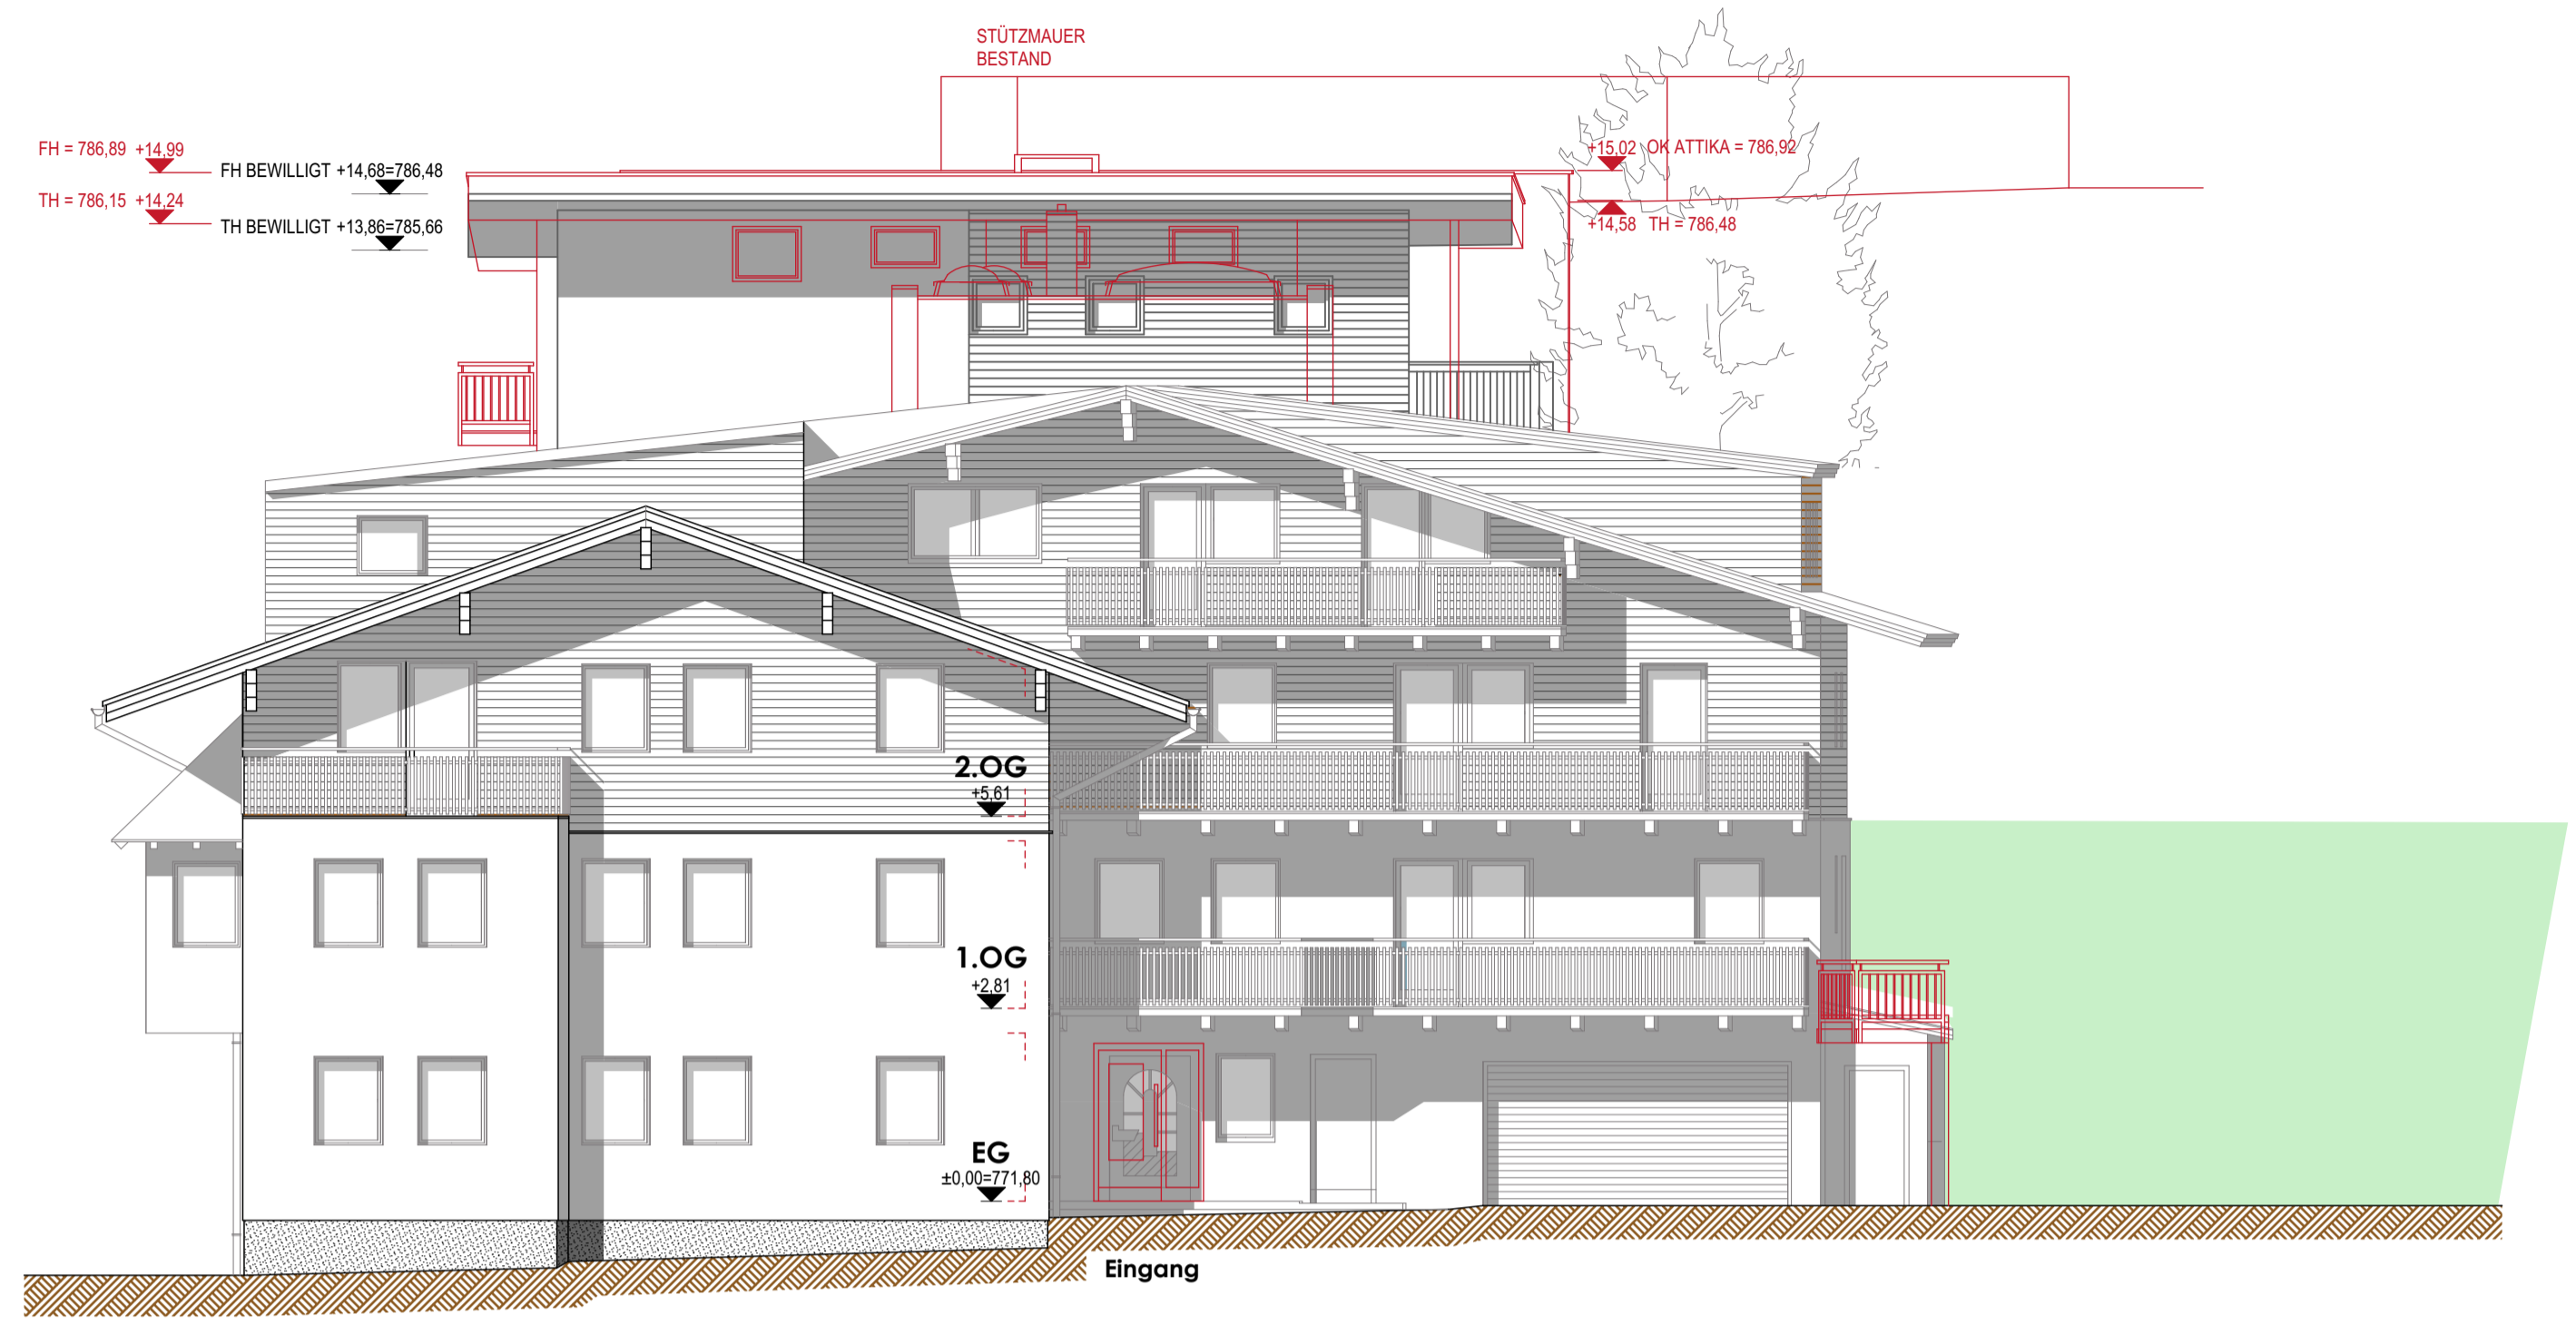

SÜDANSICHT

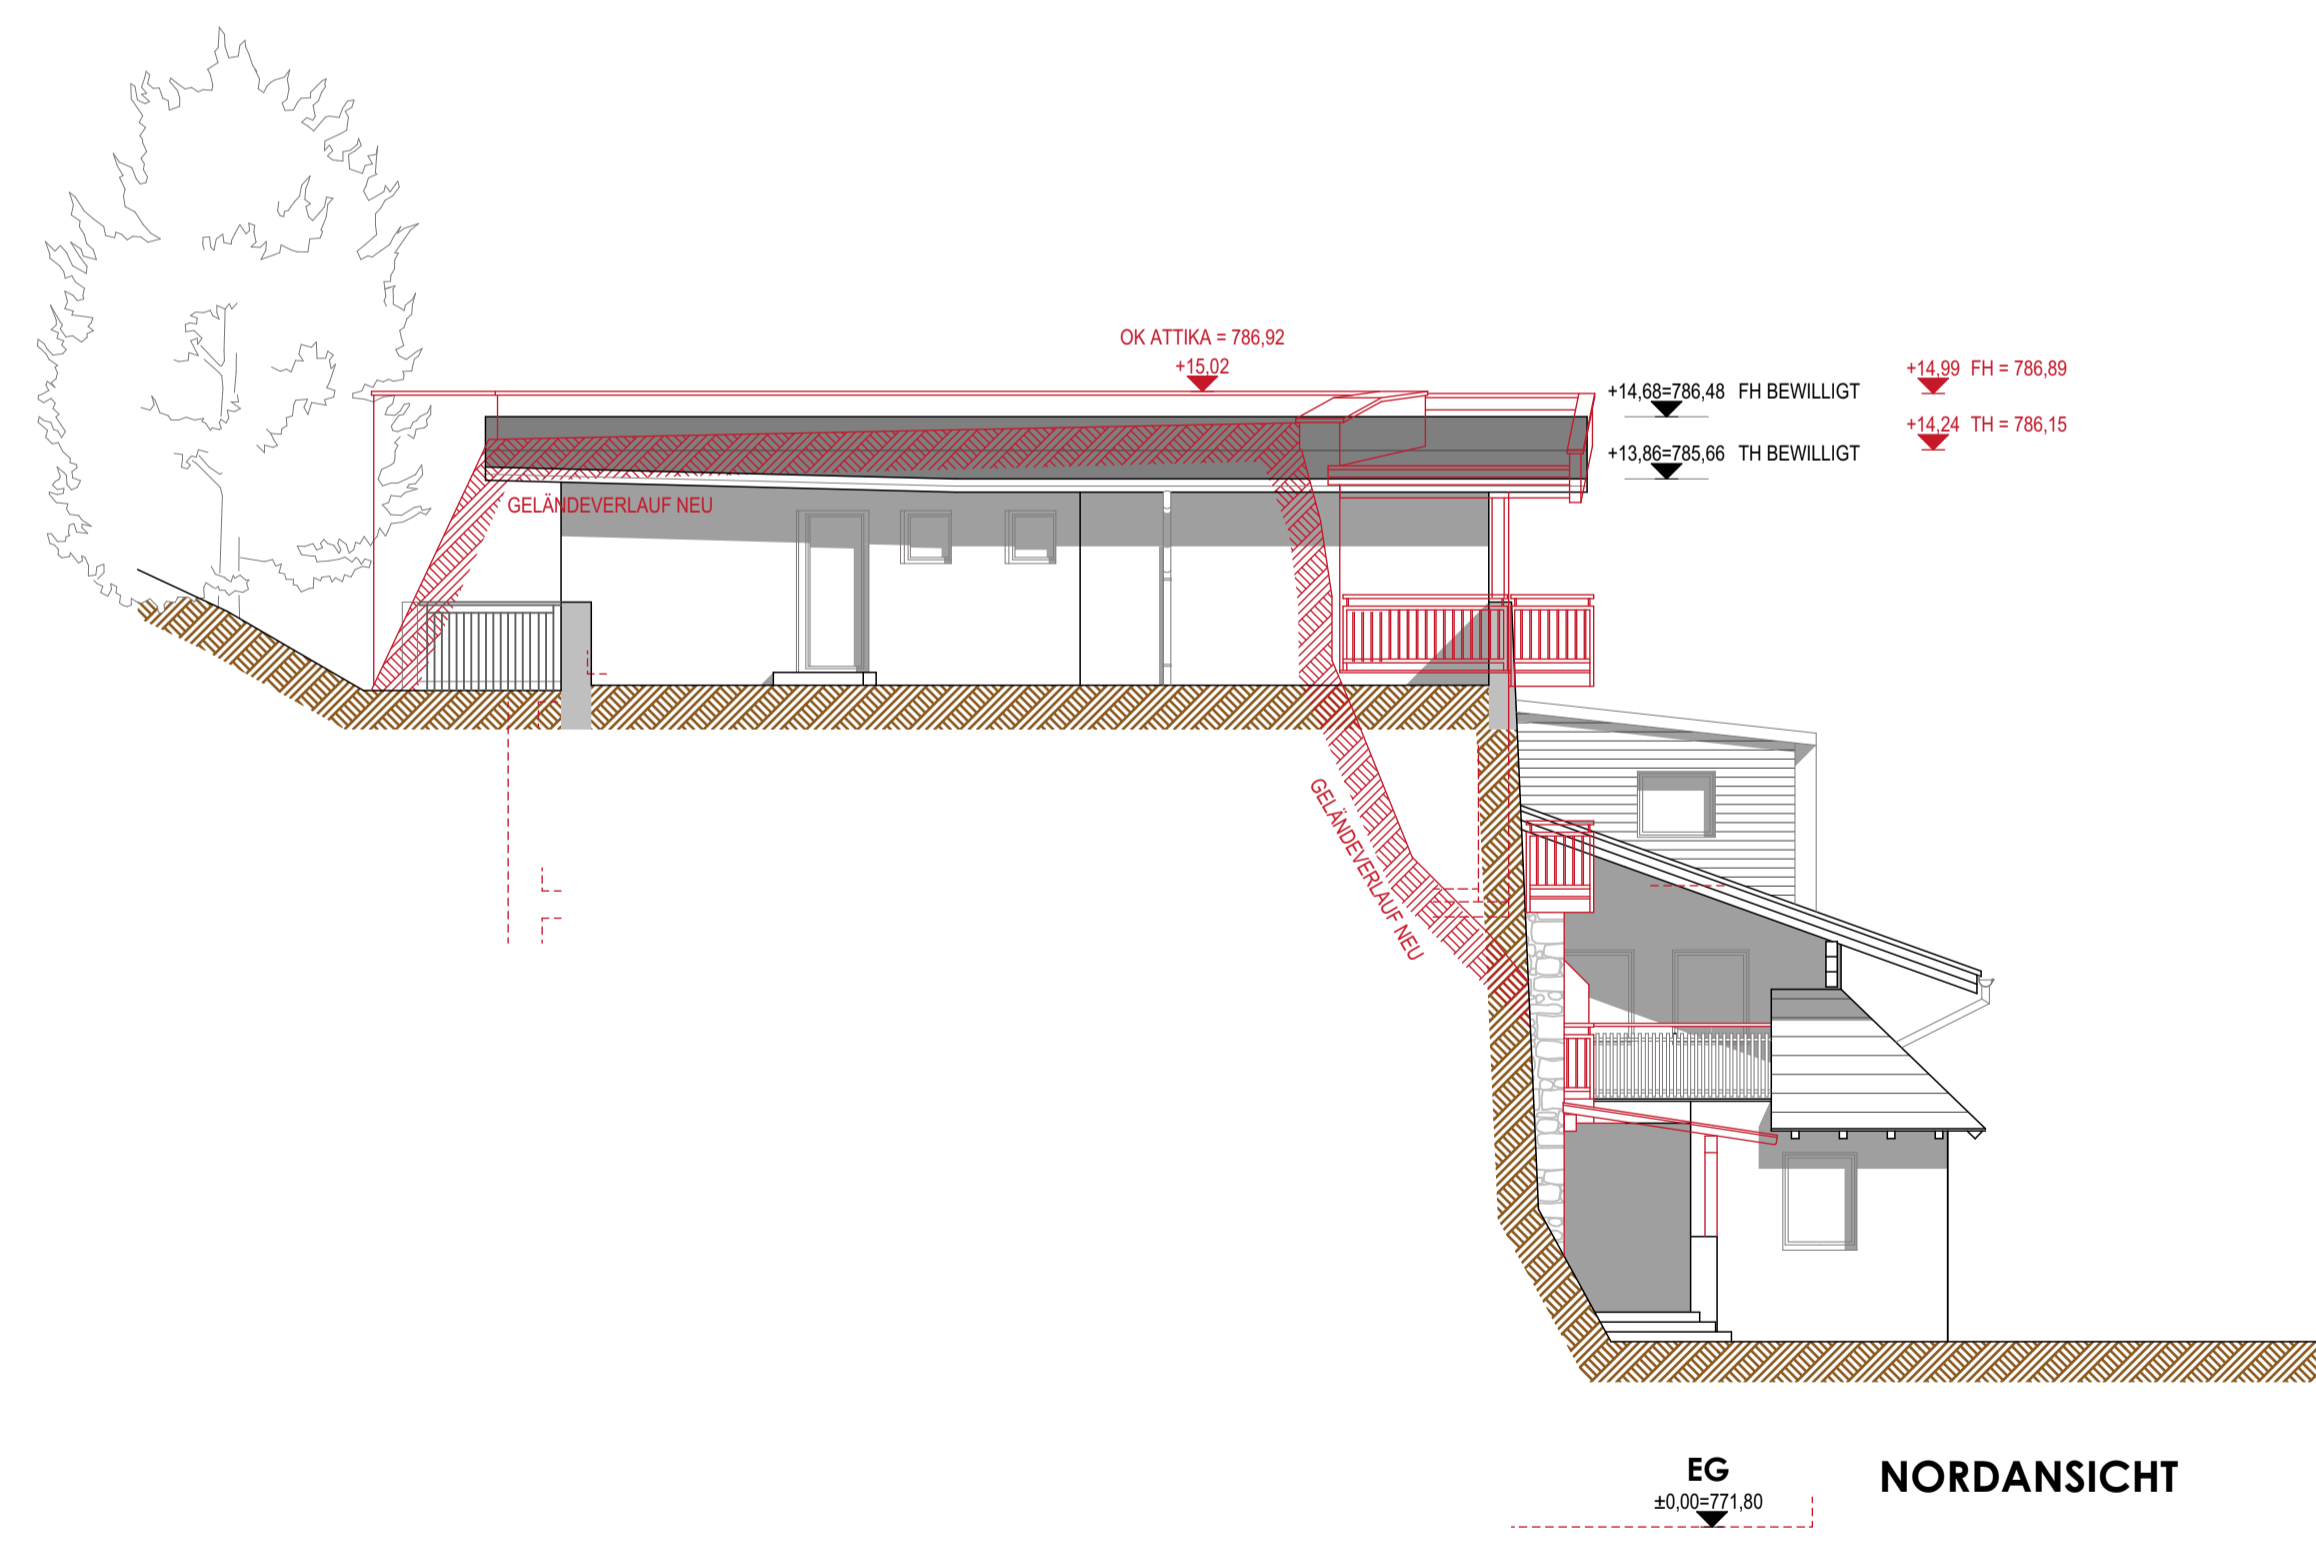

NORDANSICHT

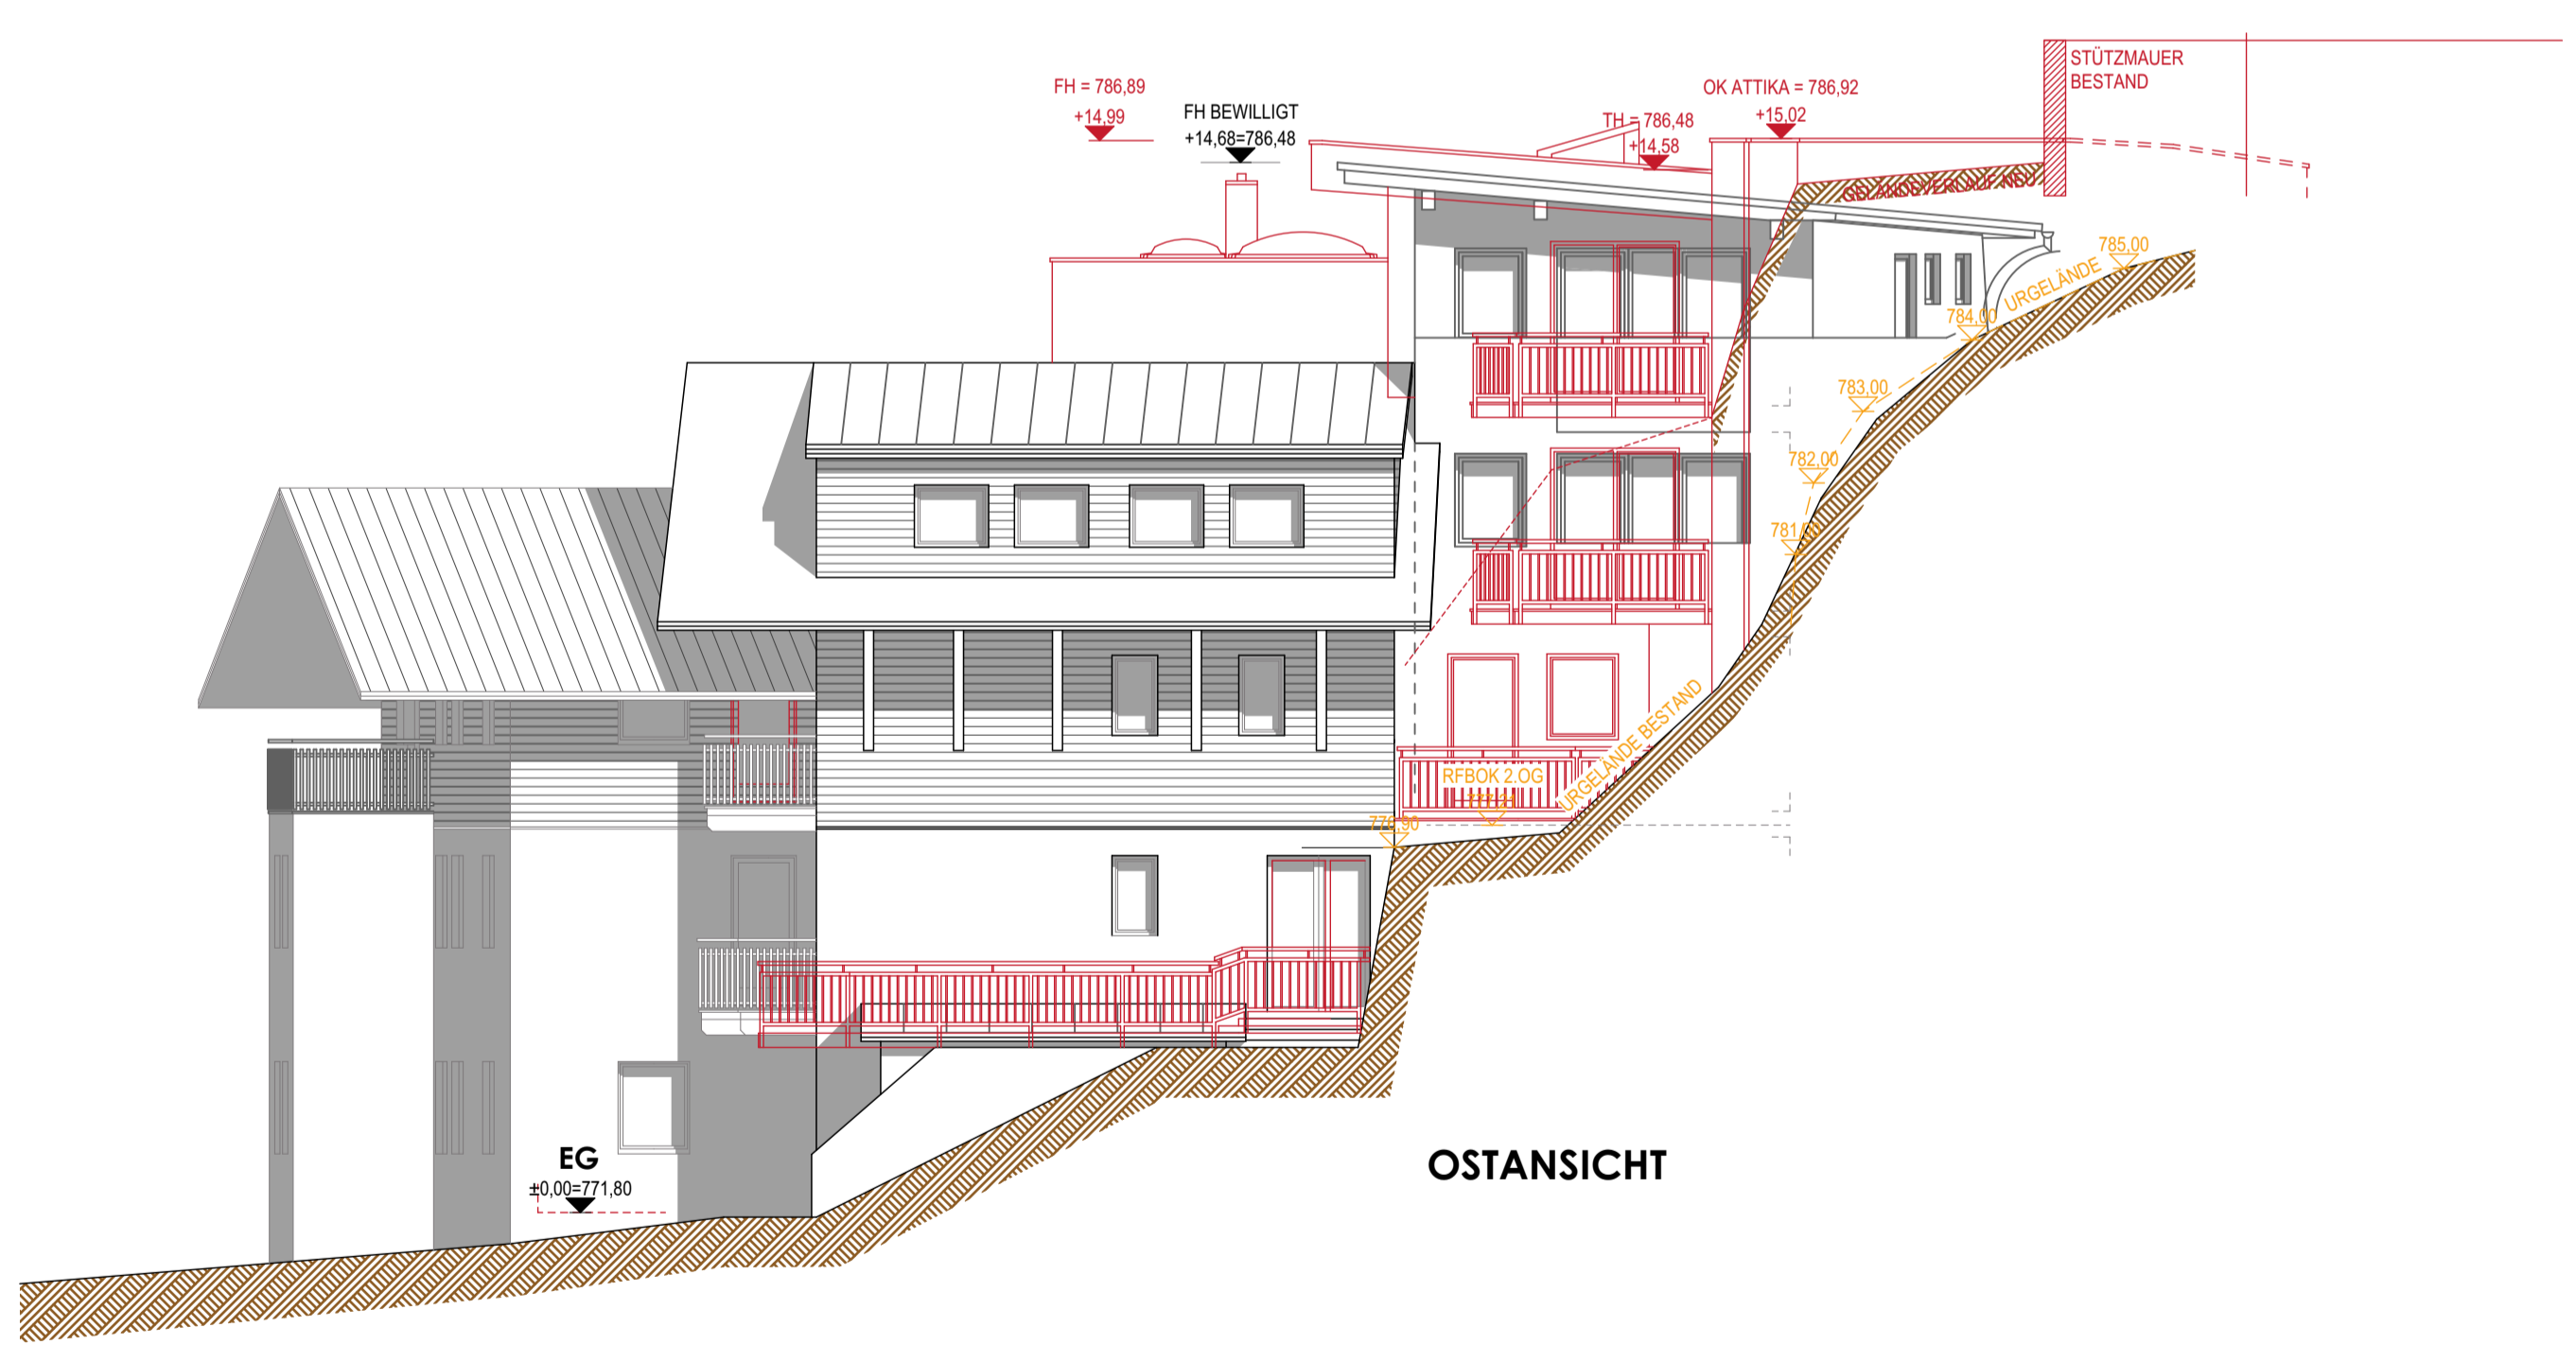

OSTANSICHT

STUFE:	<b>BESTANDSPLAN</b>	DATUM:	12.03.2015
PLANTITEL:	ANSICHTEN	PLAN NR.:	
		MASZTAB:	1:100
		GEZEICHNET:	
		PLANGRÖSSE:	A0